



PLANTA DE COBERTURA

ÁREA A SER REPARADA: 259,36m²
ESCALA: 1:100

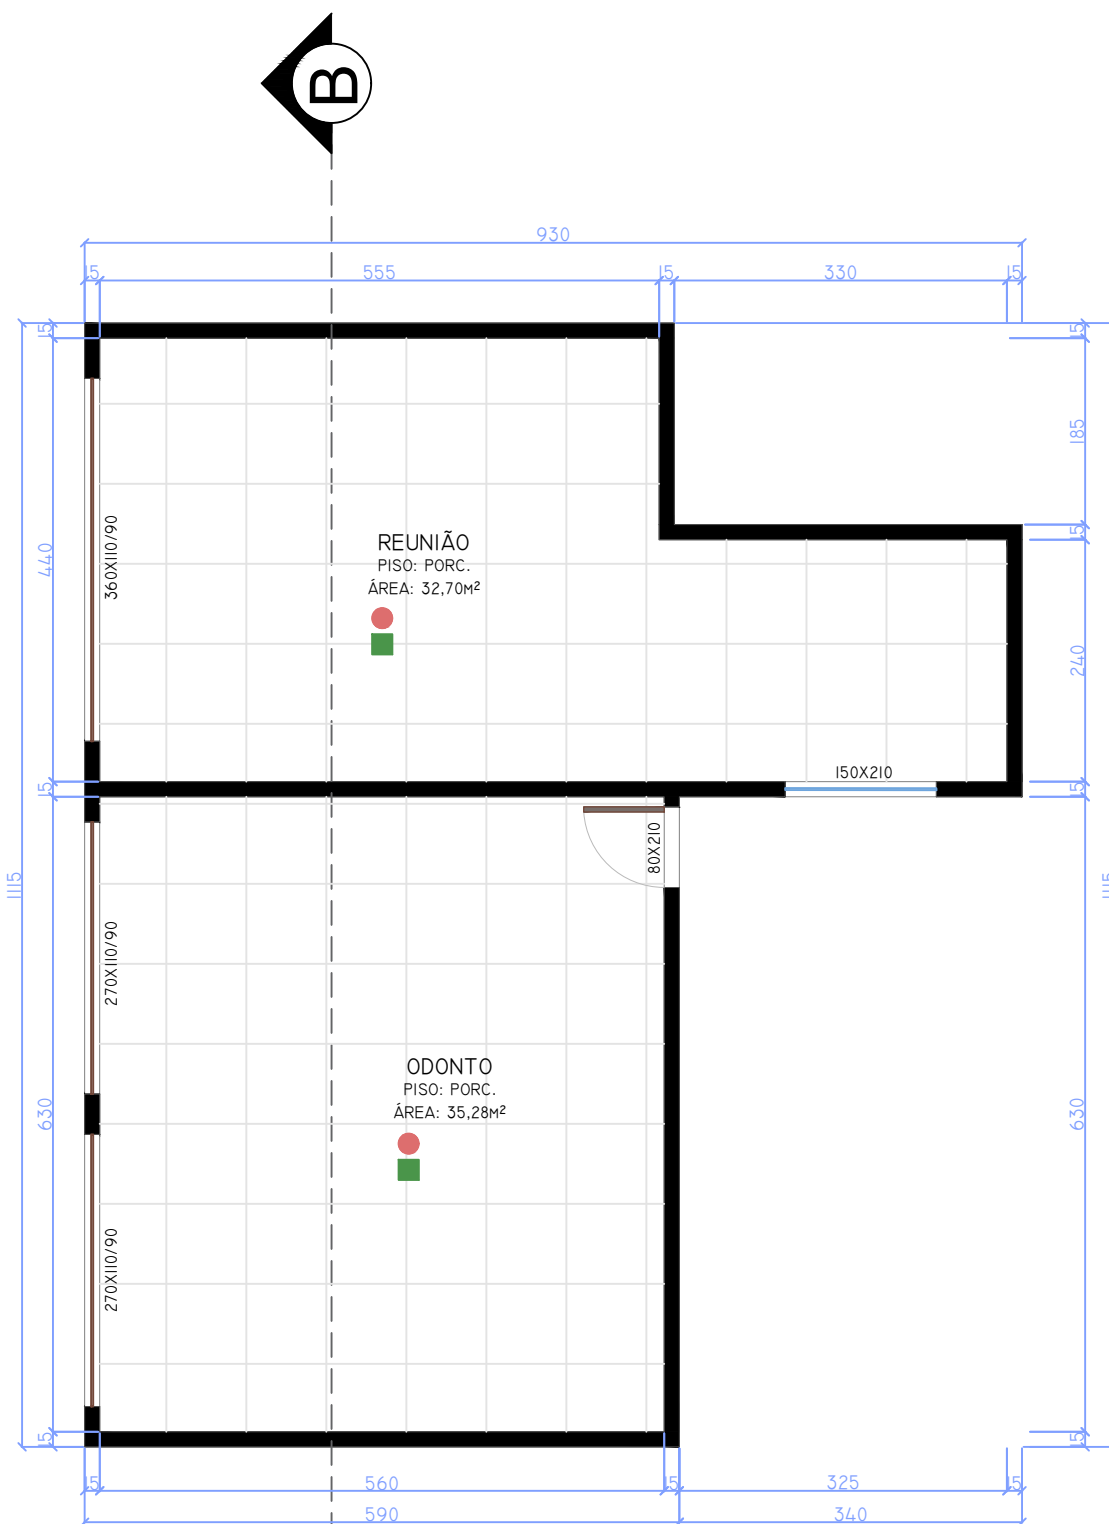

PLANTA BAIXA

ÁREA TOTAL: 74,86m²
ESCALA: 1/75

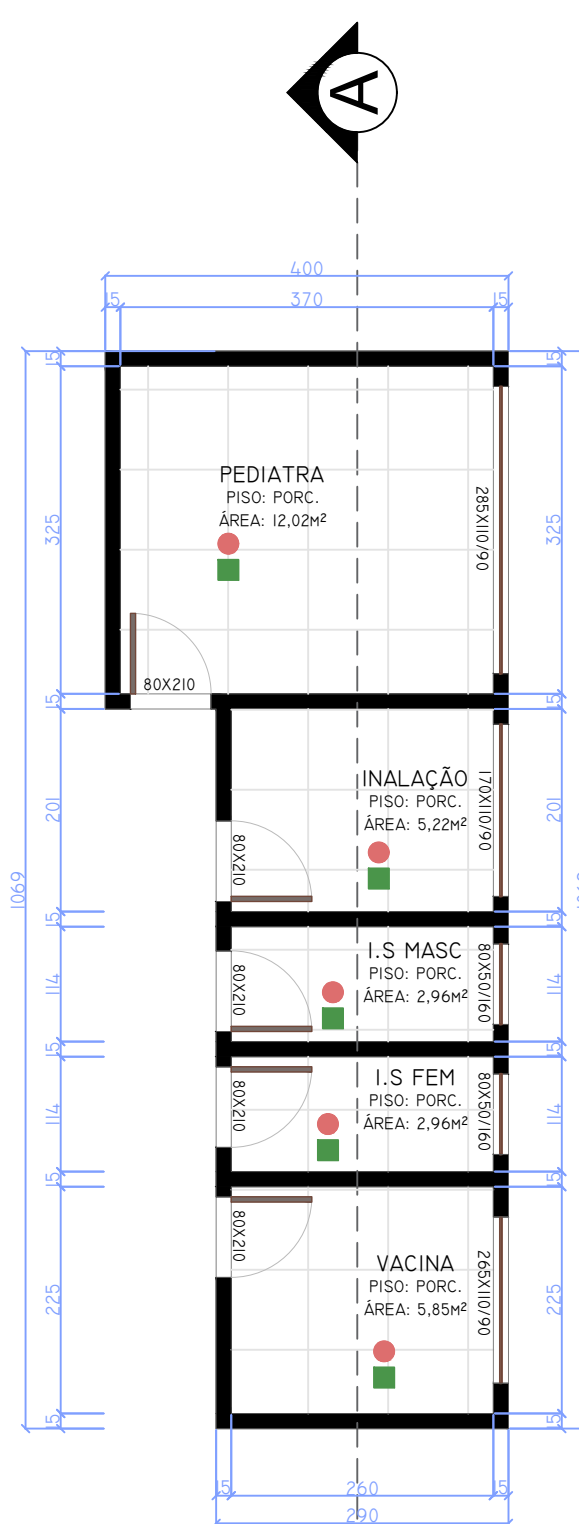

PLANTA BAIXA

ÁREA TOTAL: 34,90m²
ESCALA: 1/75

NOTAS

- ESTE PROJETO É PROPRIEDADE DO PROJETISTA REGISTRADO NO SELO. CONFORME LEI Nº: 5194/66 NÃO DEVE SER UTILIZADO PARA QUALQUER OUTRA FINALIDADE QUE NÃO SE RELACIONE COM A EXECUÇÃO DA PRESENTE EDIFICAÇÃO, SENDO TERMINANTEMENTE VEDADA SUA COLOCAÇÃO A DISPOSIÇÃO DE TERCEIROS.
- O PROJETISTA NÃO SE RESPONSABILIZARÁ POR EVENTUAIS ALTERAÇÕES DESTES PROJETOS DURANTE SUA EXECUÇÃO. QUALQUER MODIFICAÇÃO, O MESMO DEVE SER CONTACTADO.
- ESTE PROJETO FOI BASEADO NO LAY-OUT E INFORMAÇÕES FORNECIDAS PELO ARQUITETO OU PROPRIETÁRIO.
- QUALQUER MODIFICAÇÃO OU DÚVIDA DEVERÁ SER IMEDIATAMENTE COMUNICADA POR ESCRITO AO PROJETISTA.

APROVAÇÕES/OBSERVAÇÕES

Nº	REVISÕES	DATA	APROVAÇÃO

R F SOARES ENGENHARIA LTDA
Rua César Ladeira, 32 - Por do Sol - Palotina-PR
Tel (44) 9.9961-6501

Obra		UBS CENTRAL RUA ROMÁRIO MARTINS, 154 - CENTRO, CEL. VIVIDA - PR, 85550-000	
Projetoista		Proprietário	
ENG. RODRIGO FURIO SOARES CREA-PR 159.545/D		PREFEITURA MUNICIPAL DE CORONEL VIVIDA CNPJ: 76.995.455/0001-56	
Projeto			
ARQUITETÔNICO AS BUILT			
Conteúdo			Prancha
PLANTA BAIXA, PLANTA DE COBERTURA E CORTES			1
Estatísticas			
INDICADAS			
Data	ABRIL/2022	Escala	INDICADA
Desenho	FÁBIO	Conferência	REVISOR

CORTE AA

ESCALA: 1/50

CORTE BB

ESCALA: 1/50