



PLANTA BAIXA
ÁREA TOTAL: 469,03m²
ESCALA: 1/75

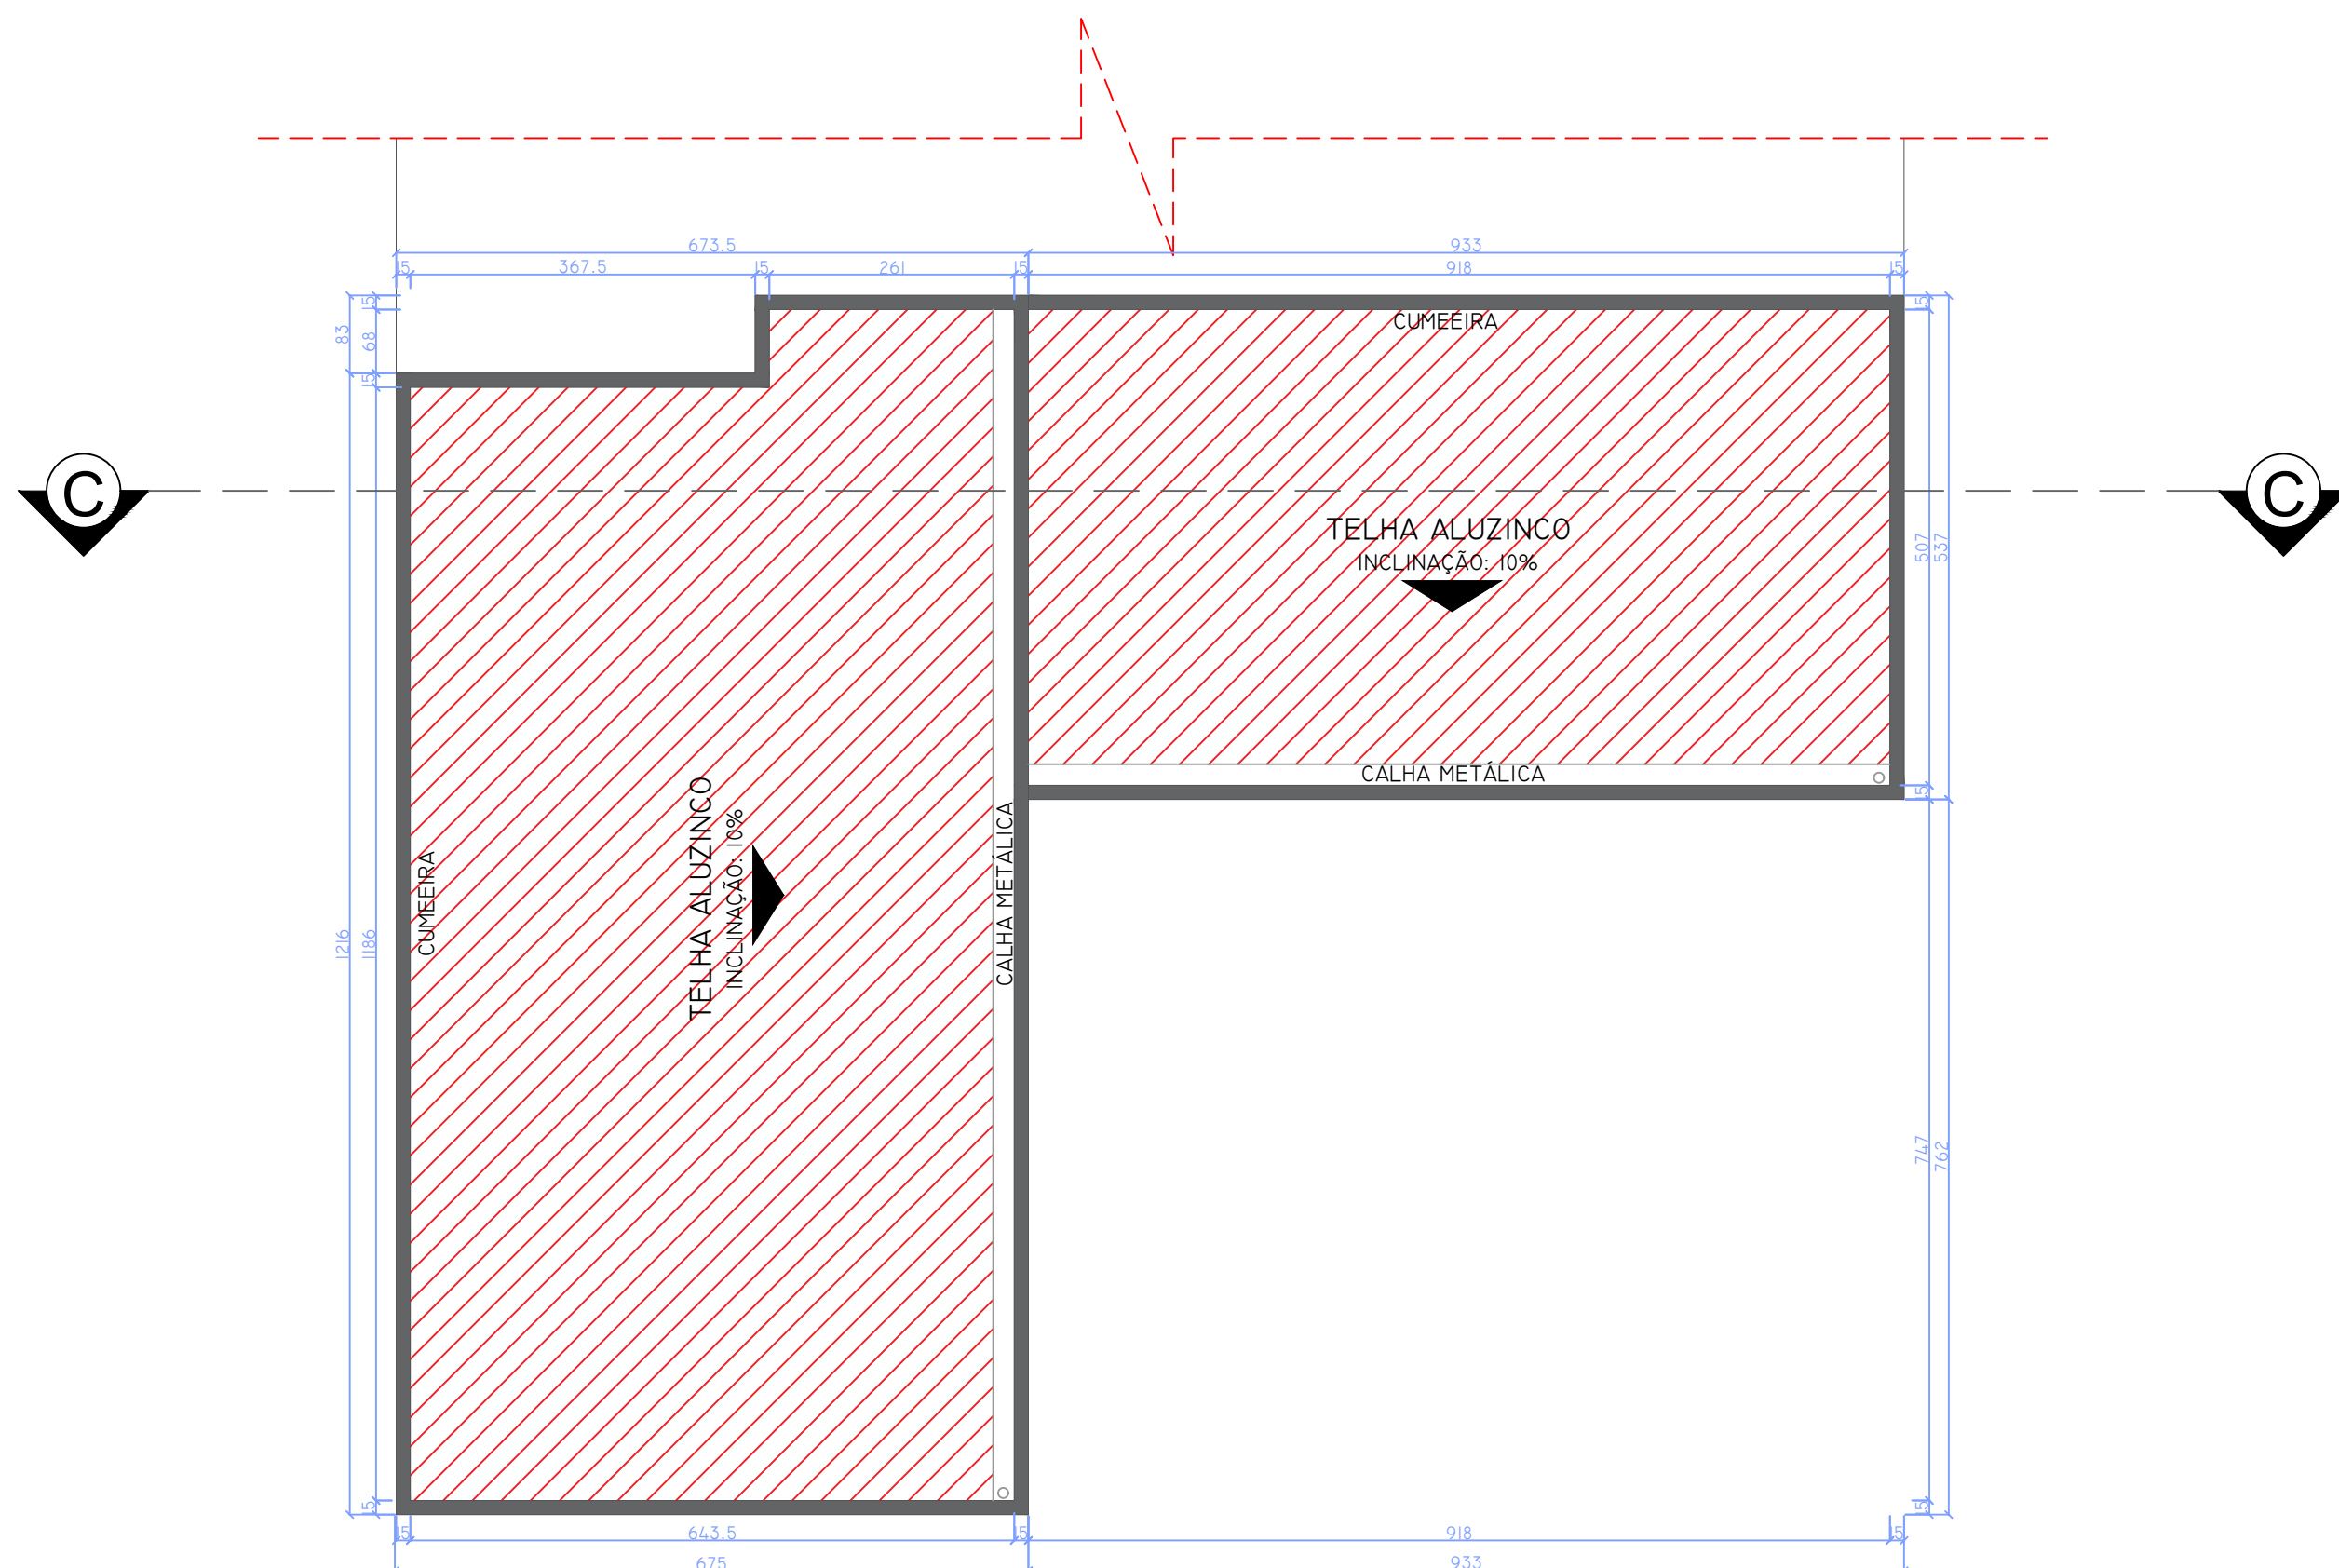

PLANTA DE COBERTURA
ESCALA: 1:50

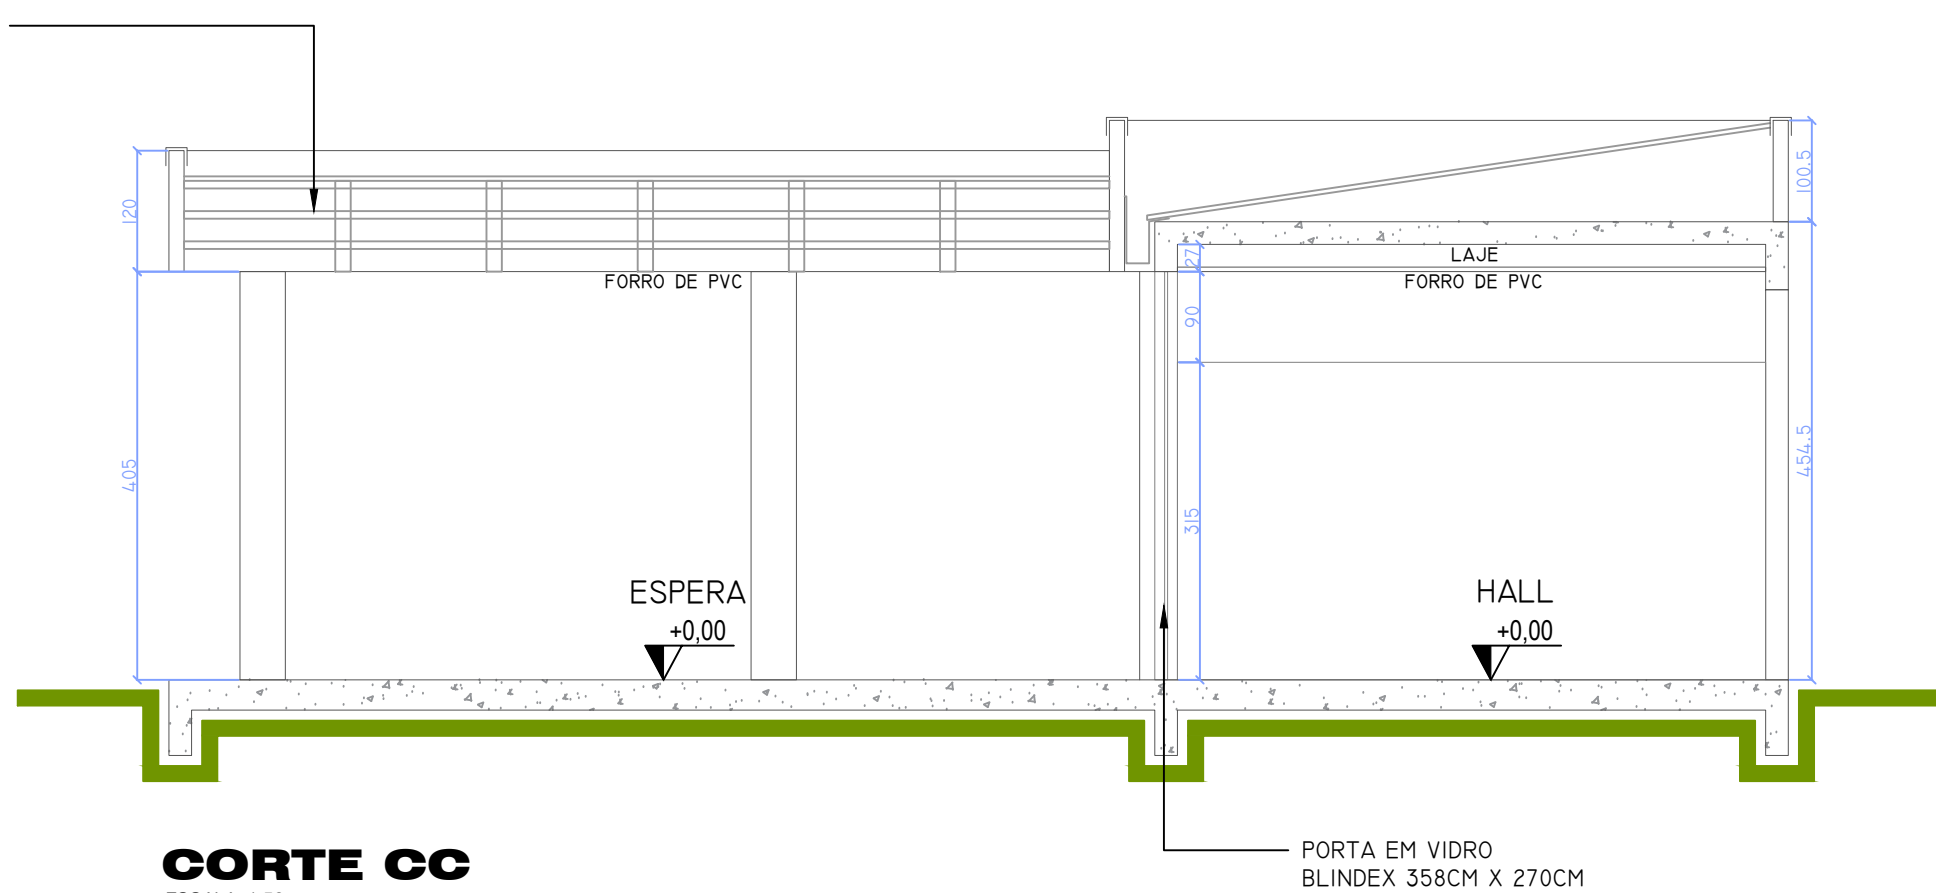

CORTE CC
ESCALA: 1:50

NOTAS

1. ESTE PROJETO É PROPRIEDADE DO PROJETISTA REGISTRADO NO SELO. CONFORME LEI Nº: 5194/66 NÃO DEVE SER UTILIZADO PARA QUALQUER OUTRA FINALIDADE QUE NÃO SE RELACIONE COM A EXECUÇÃO DA PRESENTE EDIFICAÇÃO, SENDO TERMINANTEMENTE VEDADA SUA COLOCAÇÃO A DISPOSIÇÃO DE TERCEIROS.
2. O PROJETISTA NÃO SE RESPONSABILIZARÁ POR EVENTUAIS ALTERAÇÕES DESTES PROJETO DURANTE SUA EXECUÇÃO. QUALQUER MODIFICAÇÃO, O MESMO DEVE SER CONTACTADO.
3. ESTE PROJETO FOI BASEADO NO LAY-OUT E INFORMAÇÕES FORNECIDAS PELO ARQUITETO OU PROPRIETÁRIO.
4. QUALQUER MODIFICAÇÃO OU DÚVIDA DEVERÁ SER IMEDIATAMENTE COMUNICADA POR ESCRITO AO PROJETISTA.

APROVAÇÕES/OBSERVAÇÕES

Nº	REVISÕES	DATA	APROVAÇÃO

R F SOARES ENGENHARIA LTDA
Rua César Ladeira, 32 - Por do Sol - Palotina-PR
Tel (44) 9.9961-6501

Obra	UBS CENTRAL RUA ROMÁRIO MARTINS, 154 - CENTRO, CEL. VIVIDA - PR, 85550-000		
Projetista	ENG. RODRIGO FÚRIO SOARES CREA-PR 159.545/D		
Proprietário	PREFEITURA MUNICIPAL DE CORONEL VIVIDA CNPJ: 76.995.455/0001-56		

ARQUITETÔNICO AS BUILT

Conteúdo				PLANTA BAIXA, PLANTA DE COBERTURA E CORTES		Prancha			
Estatísticas				INDICADAS		2			
						Gorginto	Pran. Tot.		
						1	2		
Data	ABRIL/2022		Escala	INDICADA		Desenho	FÁBIO	Conferência	REVISOR